








P – MÄRKNING


Våra byggnader kvalitetssäkras från försäljning till inflyttning enligt Sveriges Provnings- och Forskningsinstitut (SP) certifieringsregler. Cert nr 100-93-0294.

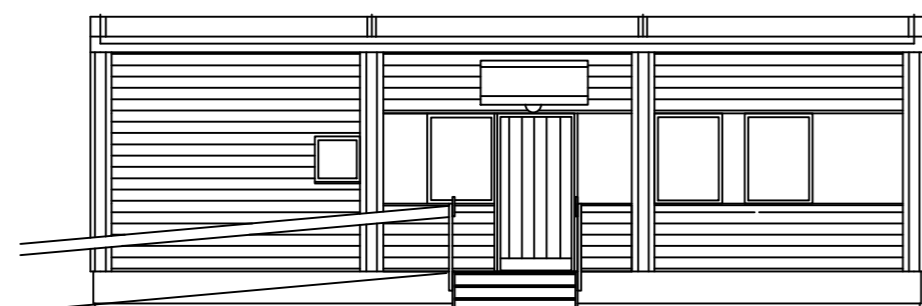

FASADER

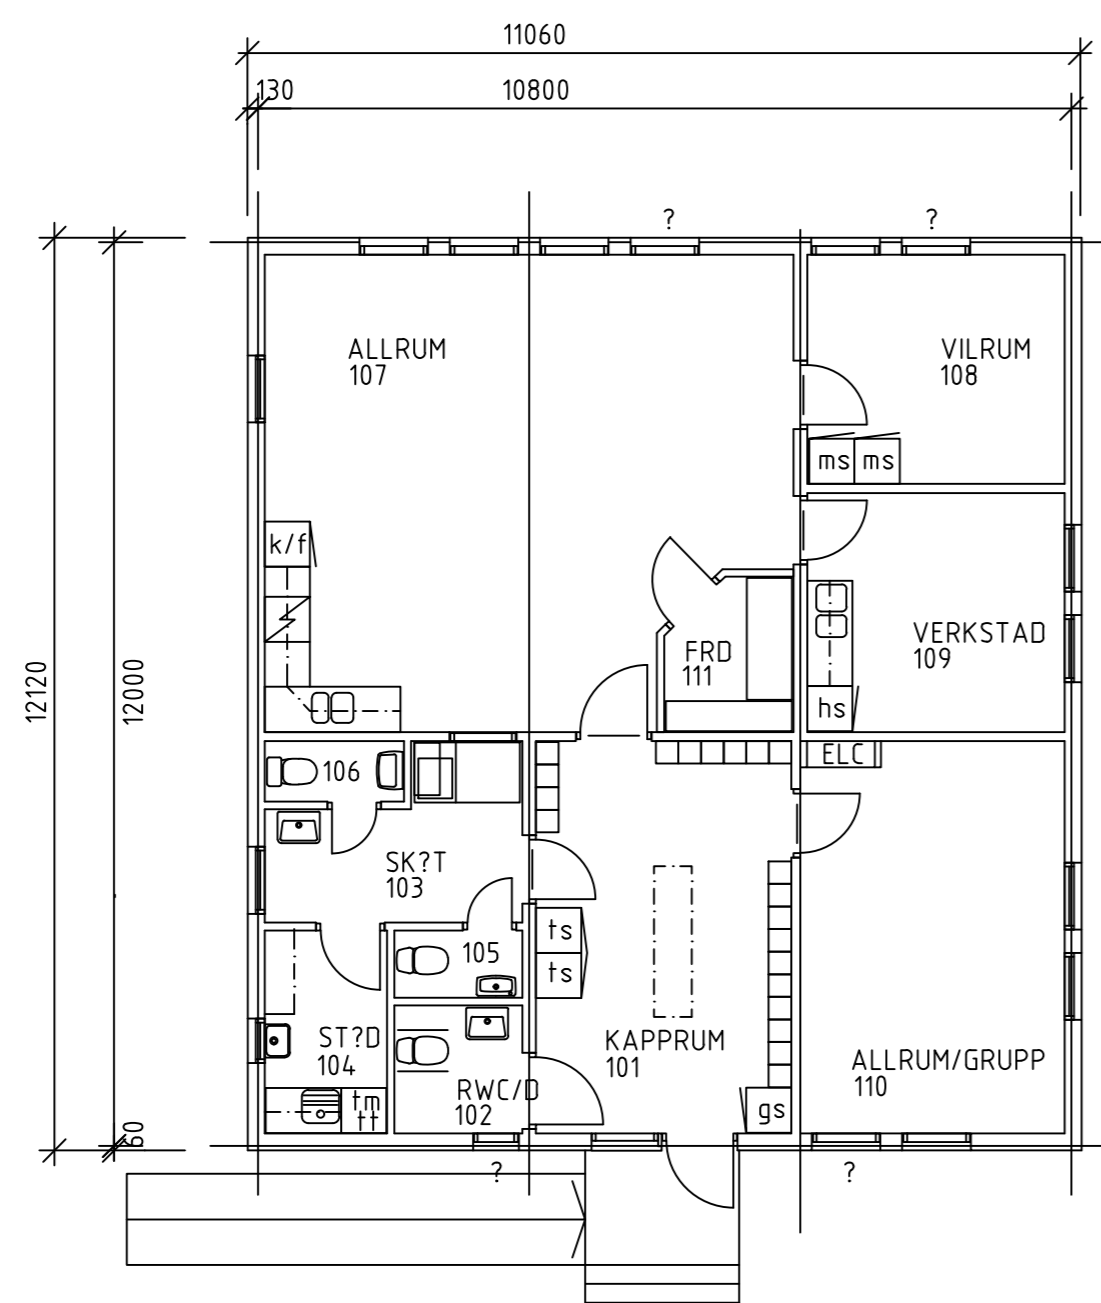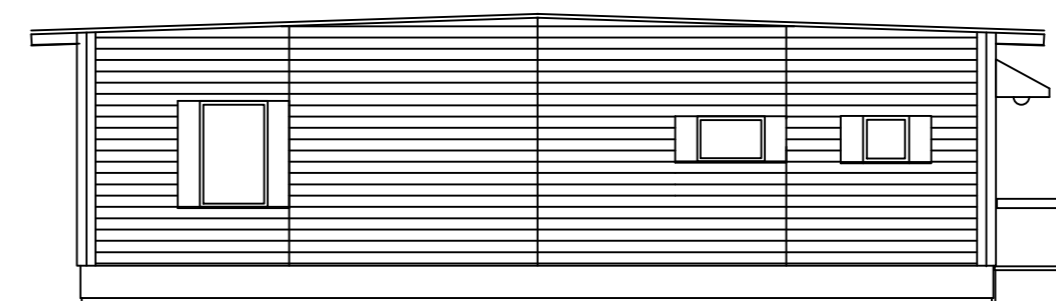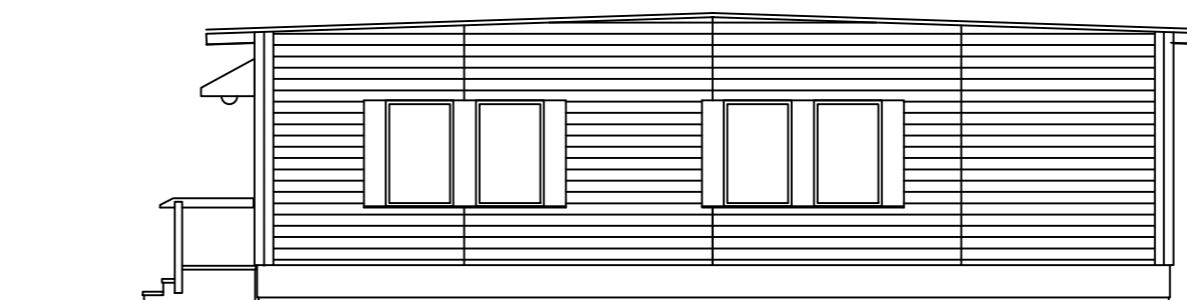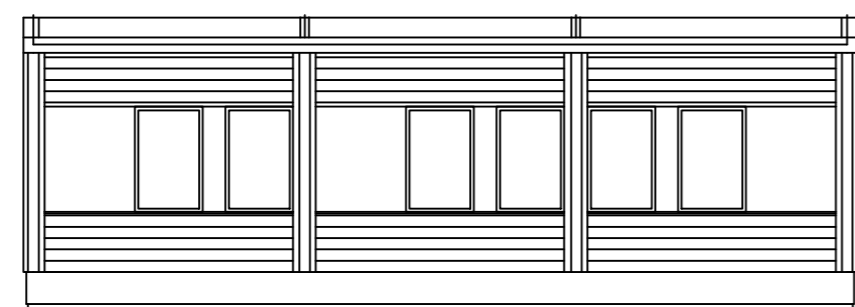

PLAN BYA-134 m²

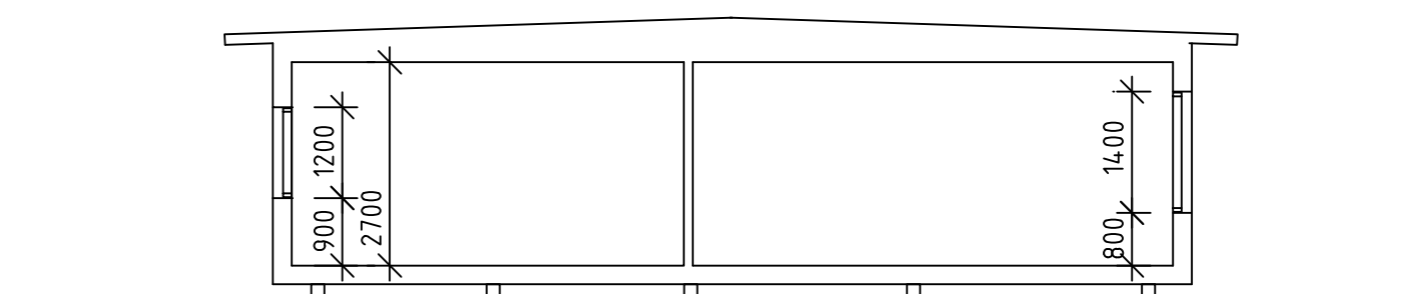

SEKTION

Detta dokument är FLEXATOR AB:s egendom. Det får inte kopieras och dess innehåll får ej delges tredje person utan vårt skriftliga tillstånd. Överträdelse av denna bestämmelse beivras enligt lag.

- ▶ RELATIONSRITNING 01.07.13
- ▶ ARBETS-RITNING
- ▶ FÖRFRÅGNINGSUNDERLAG
- ▶ BYGGLOVS-RITNING
- ▶ ANBUDS-RITNING
- ▶ FÖRHANDSKOPIA

Flexator
 FLYTTBARA BYGGNADER
 Box 1001, 570 23 ANNBERG
 Tel 0380-55 07 00 Fax 0380-55 06 07

Ritad
 ARKITEKT SAR HANS ARVIDSSON
 Datum
 2001-01-12

Reg	Ant	Registreringen avser		Sign	Datum
		HÄRRYDA KOMMUN FÖRSKOLEPAVLJONG SALMERED			
		PLAN, SEKTION OCH FASADER			
Granskad	Skala	Order nr			
	1:100	57956			
	Ritn nr	Reg			
	BA-2652-010				